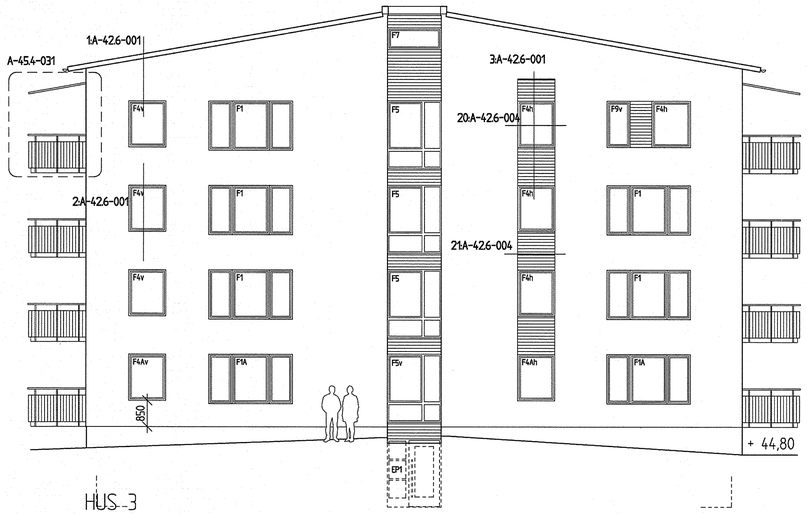

HUS 3
Fasad mot nordost

HUS 3
Fasad mot nordväst

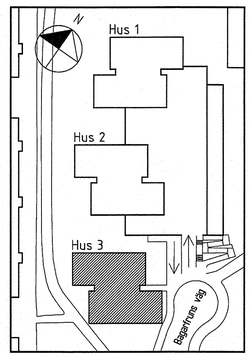

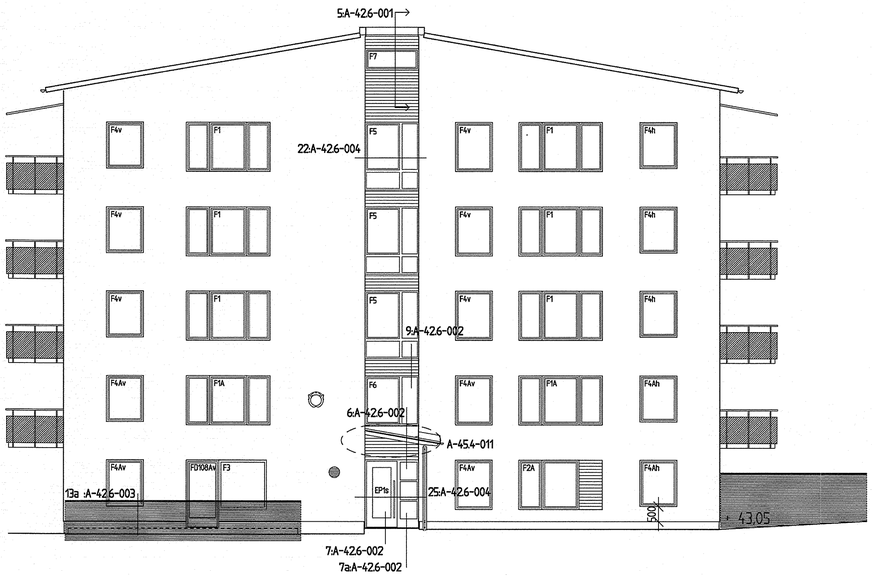

HUS 3
Fasad mot sydväst

FG entréplan + 43,10

HUS 3
Fasad mot sydost

FG entréplan + 43,10

BET	ANT	ÄNDRINGEN AVSER	SIGN	DATUM

RELATIONSHANDLING

Brf ROSENBRÖDET
Kv ROSENBRÖDET, SKÖNDAL
Proj.nr. 20259

B	HSB Bostad	Tel: 08-785 39 00	Fax: 08-785 39 60
(A)	BAU	Tel: 08-508 818 19	Fax: 08-508 818 50
K	Bengt Johansson & Co	Tel: 031-17 69 30	Fax: 031-17 72 90
E	TCA	Tel: 019-19 60 11	Fax: 019-19 60 19
Vent	Hammarstedt VVS AB	Tel: 0480-42 65 00	Fax: 0480-42 65 29
VS	Rörplanering AB	Tel: 019-672 14 40	Fax: 019-672 13 40
M	LandArk	Tel: 070-380 79 71	Fax: 08-

PROJEKT NR	RITAD AV	HANDLÄGGARE
05124ROS	AAO	AAO
DATUM	ANSVARIG	
1008-08-19	Anna Axberg Olsson	

Hus 3
Fasader

SKALA A1	SKALA A3	NUMMER	BET
1:100	1:200	A-40.3-321	

XREF: ..\..\STAMPX-RUTA 06-04-10 15:27
..\..\MODELL\ARKMOD01 06-04-10 15:12
Plottad: 07 03 14 21:17 Fil: P:\Projekt\05124ROS\CAD\MODELL\ACAD\RITDEF\BYGGHAND\A403-321.dwg